

Исполнительная схема монтажа наружного электроосвещения зд.2 М1:1000

Опора освещ.
 $h=8\text{м, вновь}$

2PFL $\frac{50}{8,0}$

1/1

1/2


N3
в земле

40м

ЩО

Насосная

						А-16947-2-ЭО-И1		
						Федеральное казенное предприятие		
						"Бийский олеумный завод" г. Бийск Алтайского края		
Изм.	Кол. уч.	Лист	N док	Подп.	Дата	Реконструкция для создания производства октогена. Насосная пожаротушения.	Стадия	Лист
Нач. Стр.	Тихоненко							Листов
Технадзор								
Исп-ель	Постников							
						Исполнительная схема №1		
						Электроосвещение зд.2		
						ООО		
						"ВостокЭнергоСтрой"		

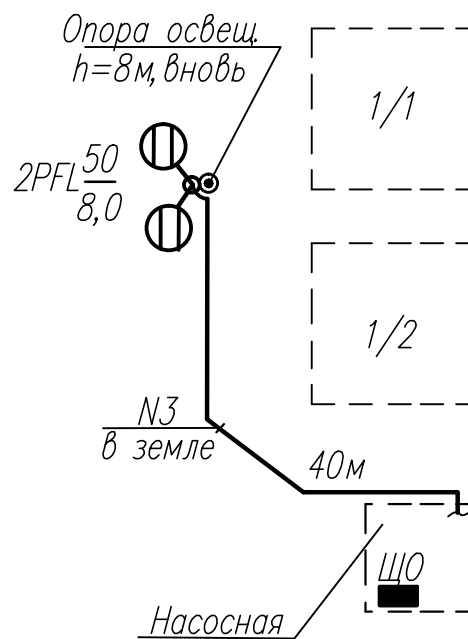

						А-16947-2-ЭО-И1			
						Федеральное казенное предприятие "Бийский олеумный завод"г. Бийск Алтайского края			
Изм.	Кол.уч.	Лист	N док	Подп.	Дата	Реконструкция для создания производства октогена Насосная пожаротушения	Стация	Лист	Листов
Нач.	Стр.	Тихоненко							
Исх.	дзор								
Исп-ель		Постников				Исполнительная схема №1 Электроосвещение зд.2	000		
							"ВостокЭнергоСтрой"		